
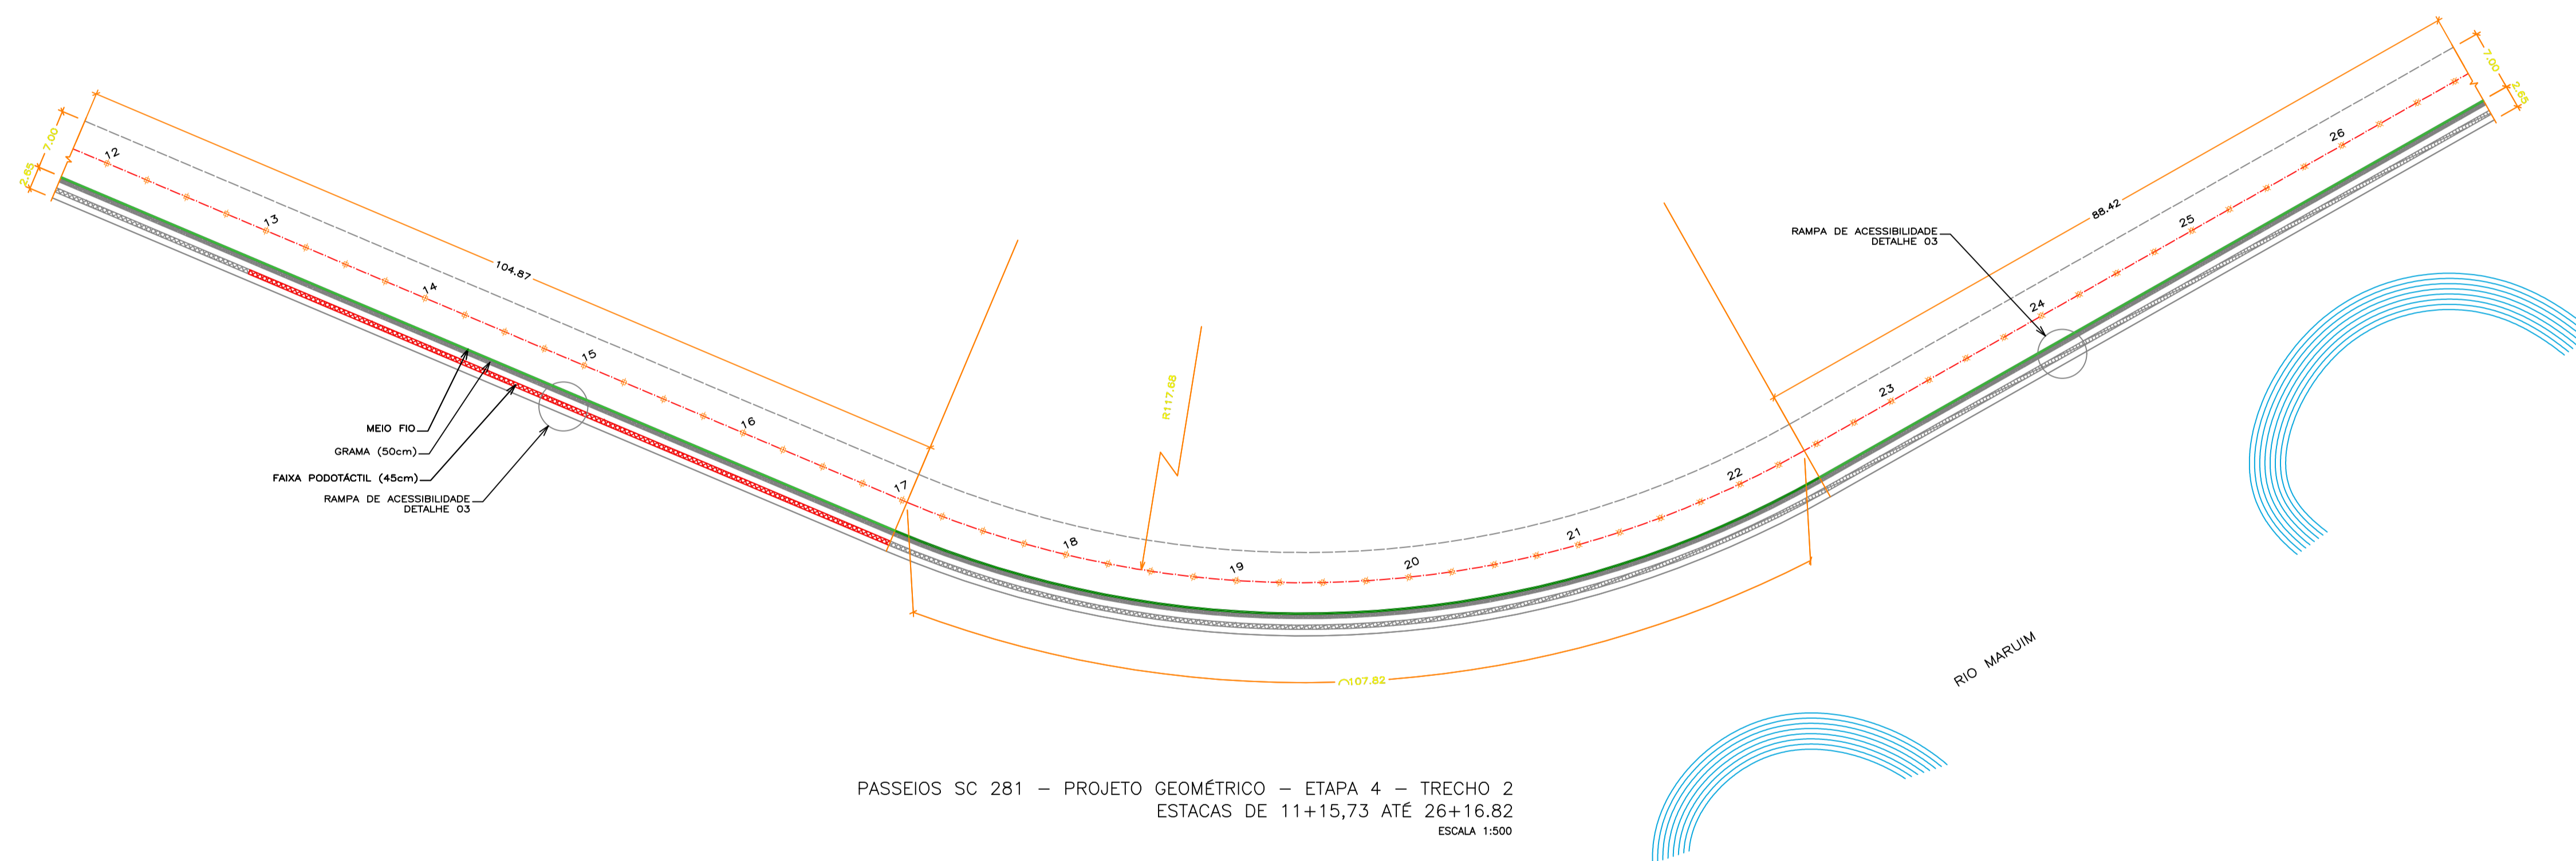
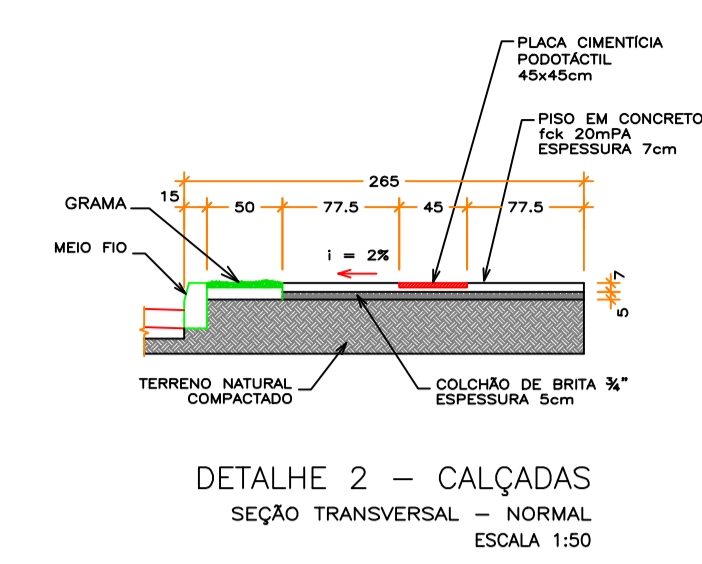



PASSEIOS SC 281 – PROJETO GEOMÉTRICO – ETAPA 4 – TRECHO 1  
ESTACAS DE 3+3,00 ATÉ 11+15,73  
ESCALA 1:500

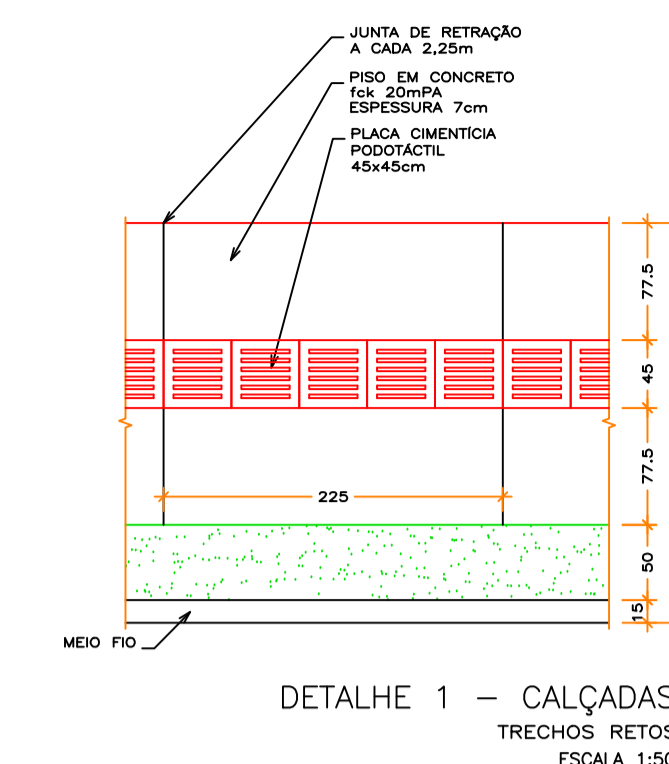

PASSEIOS SC 281 – PROJETO GEOMÉTRICO – ETAPA 4 – TRECHO 2  
ESTACAS DE 11+15,73 ATÉ 26+16,82  
ESCALA 1:500

### LEGENDA

	PASSEIO NÃO EXECUTADO
	GRAMA NÃO EXECUTADA
	MEIO FIO NÃO EXECUTADO
	MEIO FIO EXECUTADO
	PODOTÁCTIL NÃO EXECUTADO
	PODOTÁCTIL EXECUTADO

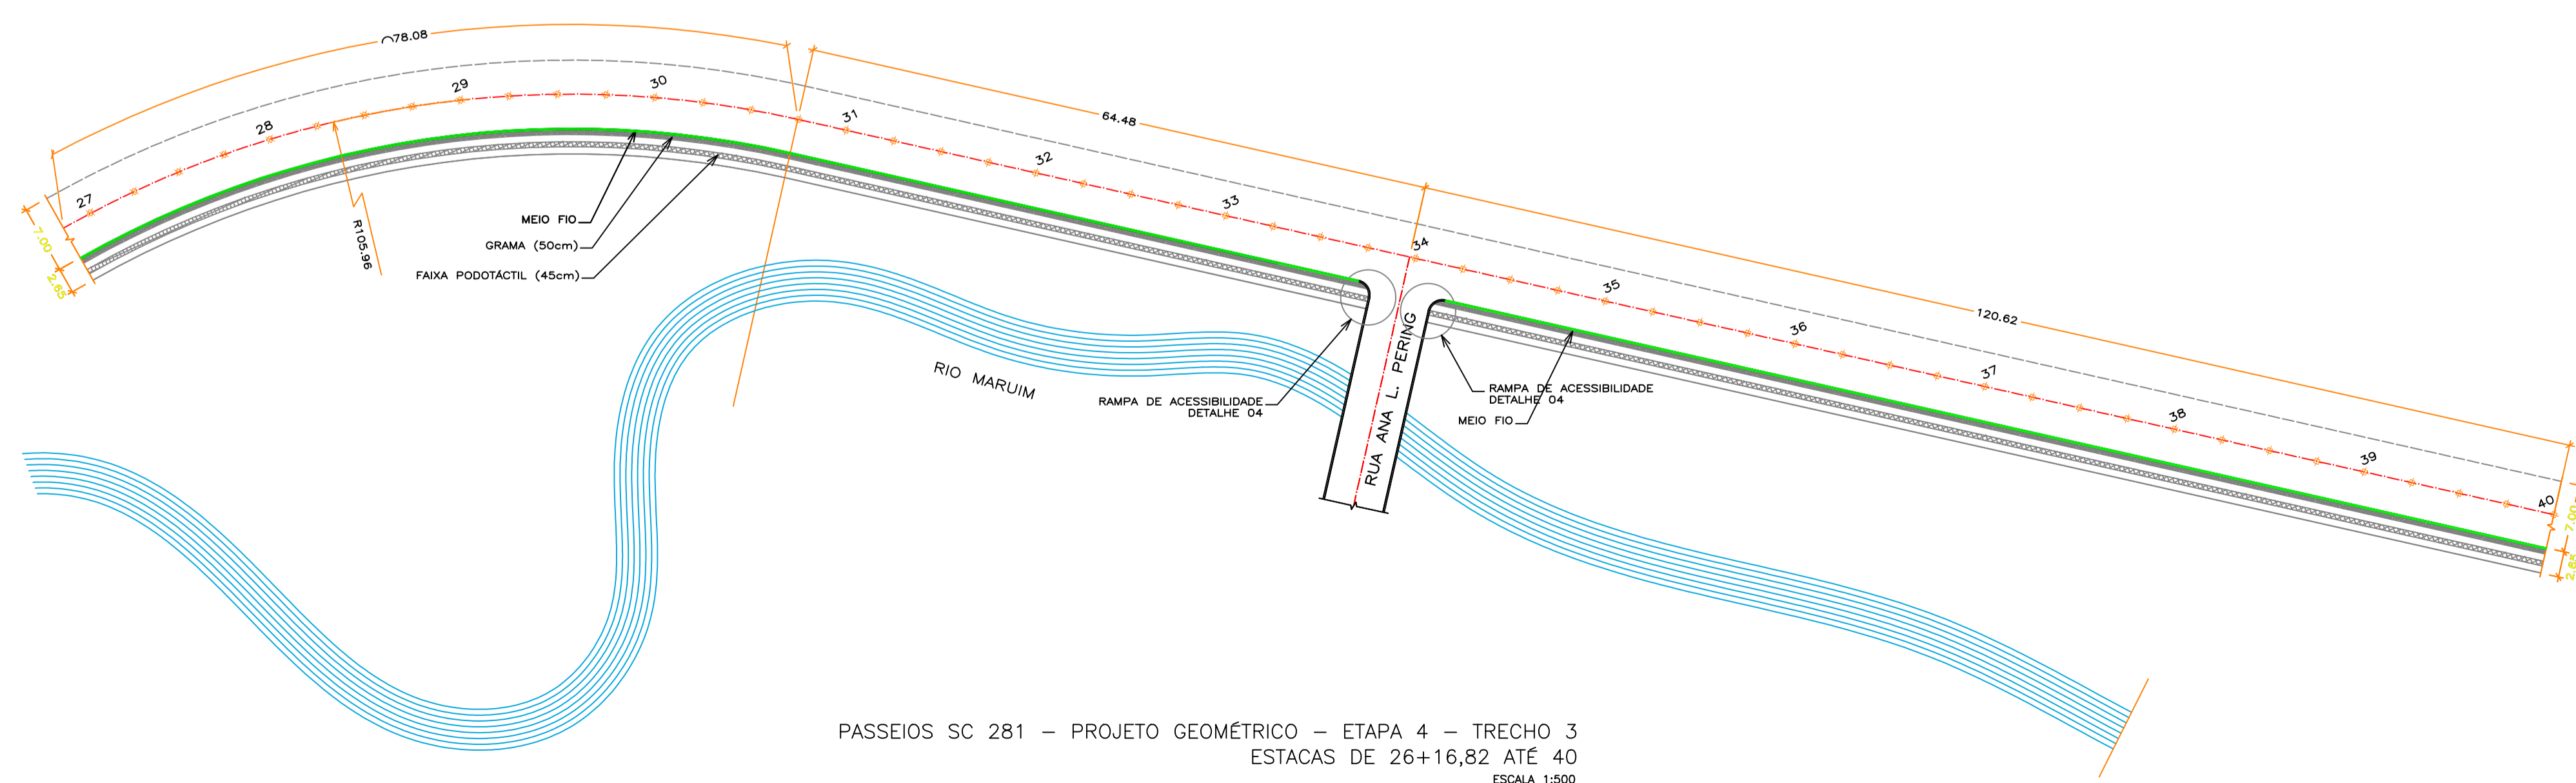

PASSEIOS SC 281 – PROJETO GEOMÉTRICO – ETAPA 4 – TRECHO 3  
ESTACAS DE 26+16,82 ATÉ 40  
ESCALA 1:500

**NOTAS:**  
1) VERIFICAR IN LOCO AS ENTRADAS DE VEÍCULOS PARA REBAIXO DO MEIO-FIO, DEVENDO ATENDER AO DISPOSTO NO PLANO DIRETOR DO MUNICÍPIO.

	Nº: _____ Data: _____	<b>PG 01</b> 02
	PROJETO: PROJETO GEOMÉTRICO LOCAL: SC-281 REFERÊNCIA: CENTRO, BOA PARADA - SÃO PEDRO DE ALCÂNTARA - SC EQUIPE TÉCNICA: ASBUILT	
PREFEITURA DE SÃO PEDRO DE ALCÂNTARA Rua Leopoldo Francisco Krumboltz, 17 - Anjo - São Pedro de Alcântara - SC	ENG. BRENNNO VILPERT CRESC 186.851-6	PREFEITURA MUNICIPAL CNPJ 01.613.101/0001-09
LEVANTAMENTO: BRENNNO DESENHO: BRENNNO DATA: ABRIL/2022 ESCALA: INDICADA	Nº: _____	

Tabela de Penas plotagem em folha

001	07	0.10
002	07	0.20
003	07	0.30
004	07	0.40
005	07	0.50
006	07	0.10
007	07	0.10
008	08	0.10
009	09	0.10
030	30	0.13
252	252	0.10
253	253	0.10
254	254	0.10