




PASSEIOS SC 281 – PROJETO GEOMÉTRICO – ETAPA 4 – TRECHO 1
ESTACAS DE 3+3,00 ATÉ 11+15,73
ESCALA 1:500

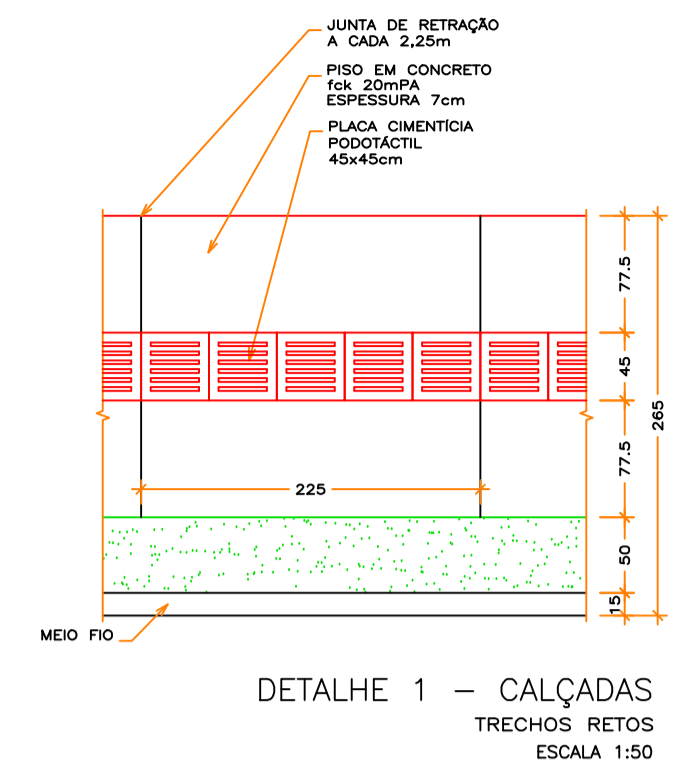


DETALHE 1 – CALÇADAS
TRECHOS RETOS
ESCALA 1:50

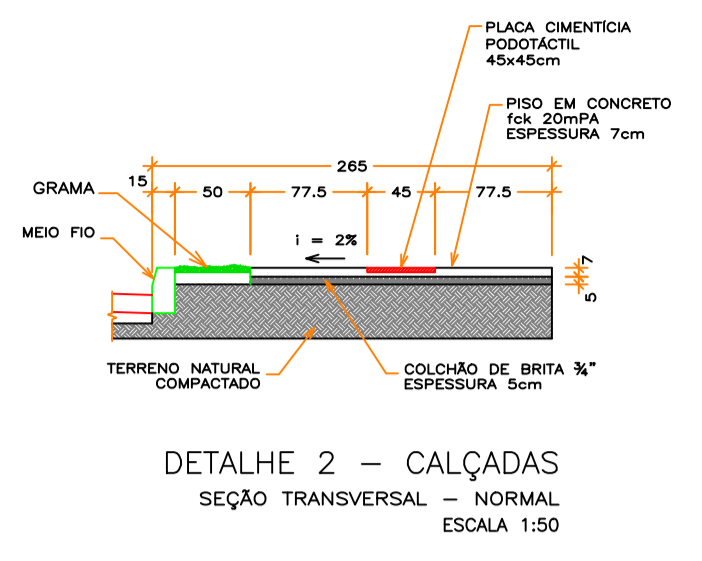

DETALHE 2 – CALÇADAS
SEÇÃO TRANSVERSAL – NORMAL
ESCALA 1:50

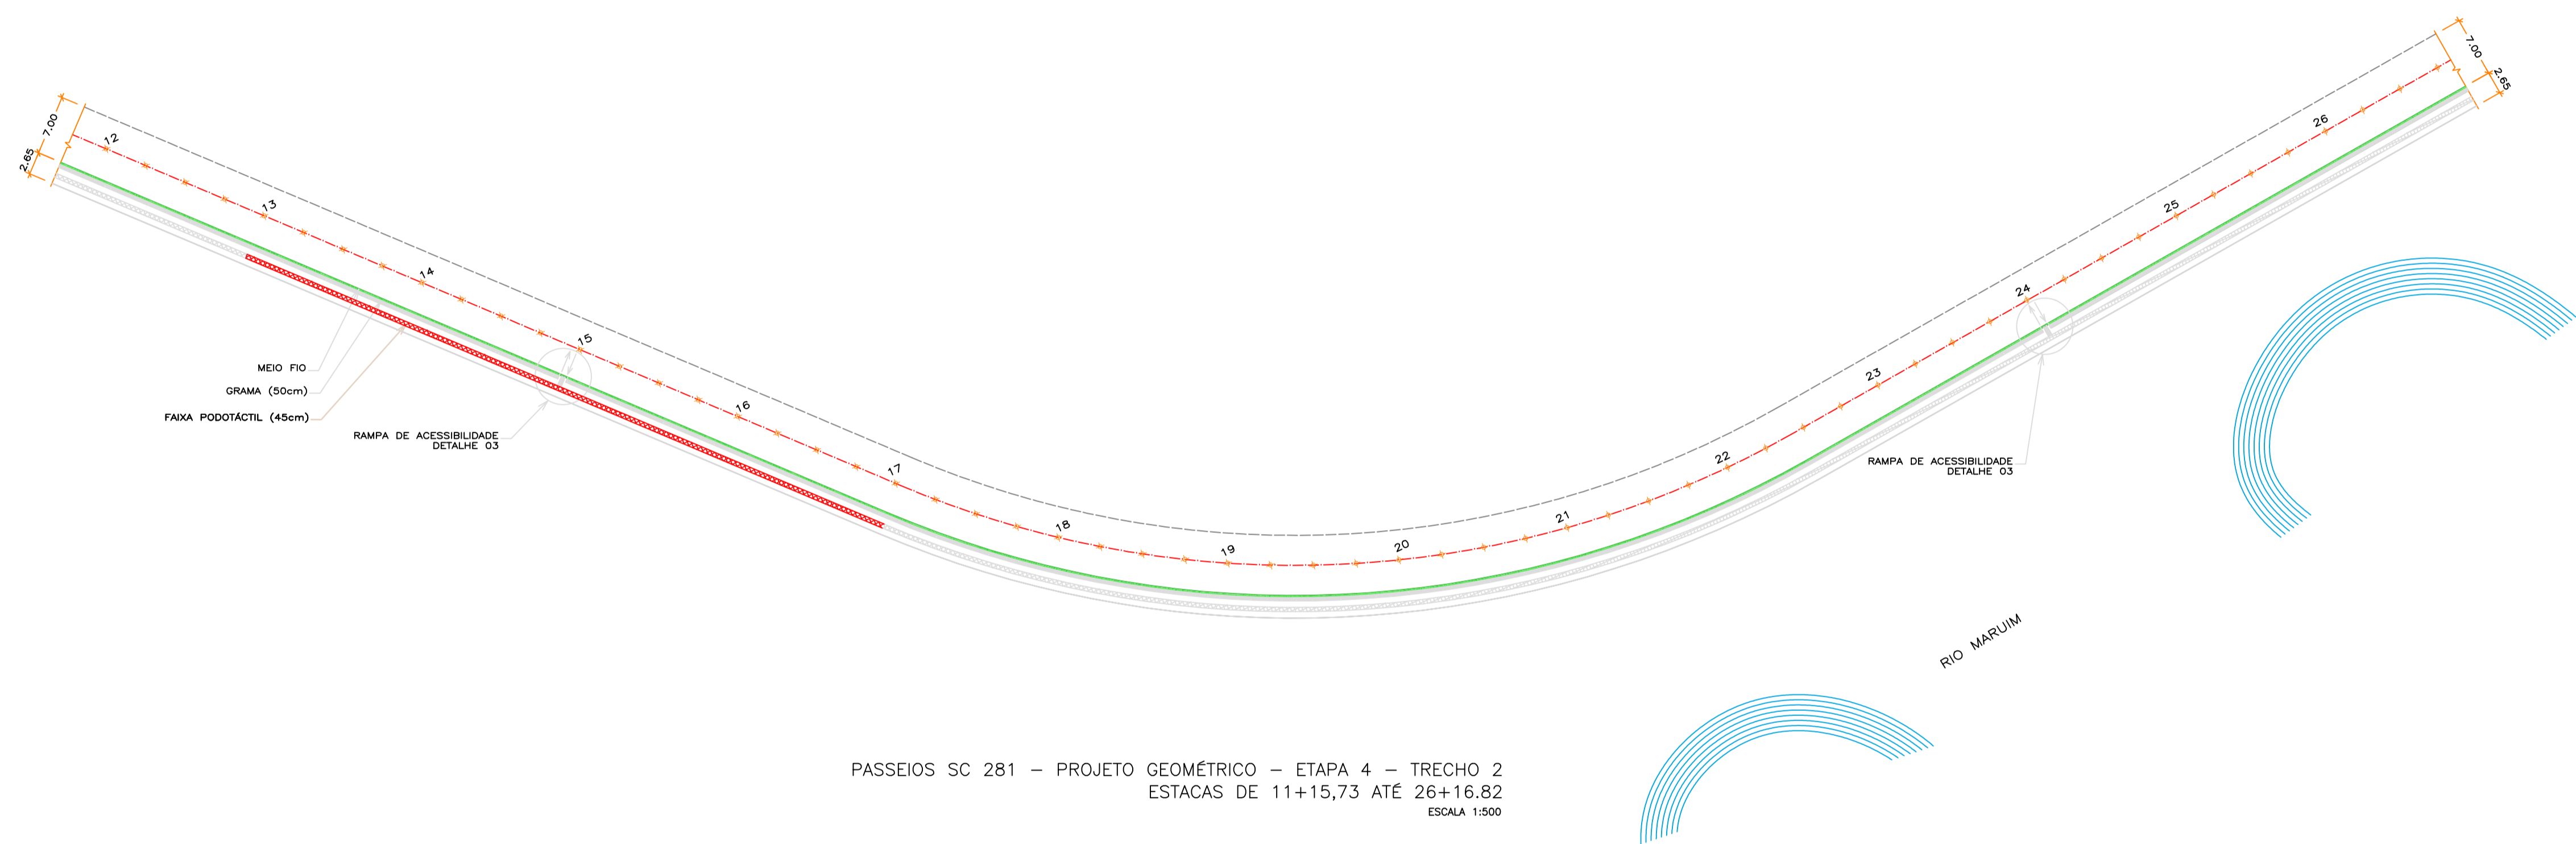

PASSEIOS SC 281 – PROJETO GEOMÉTRICO – ETAPA 4 – TRECHO 2
ESTACAS DE 11+15,73 ATÉ 26+16,82
ESCALA 1:500

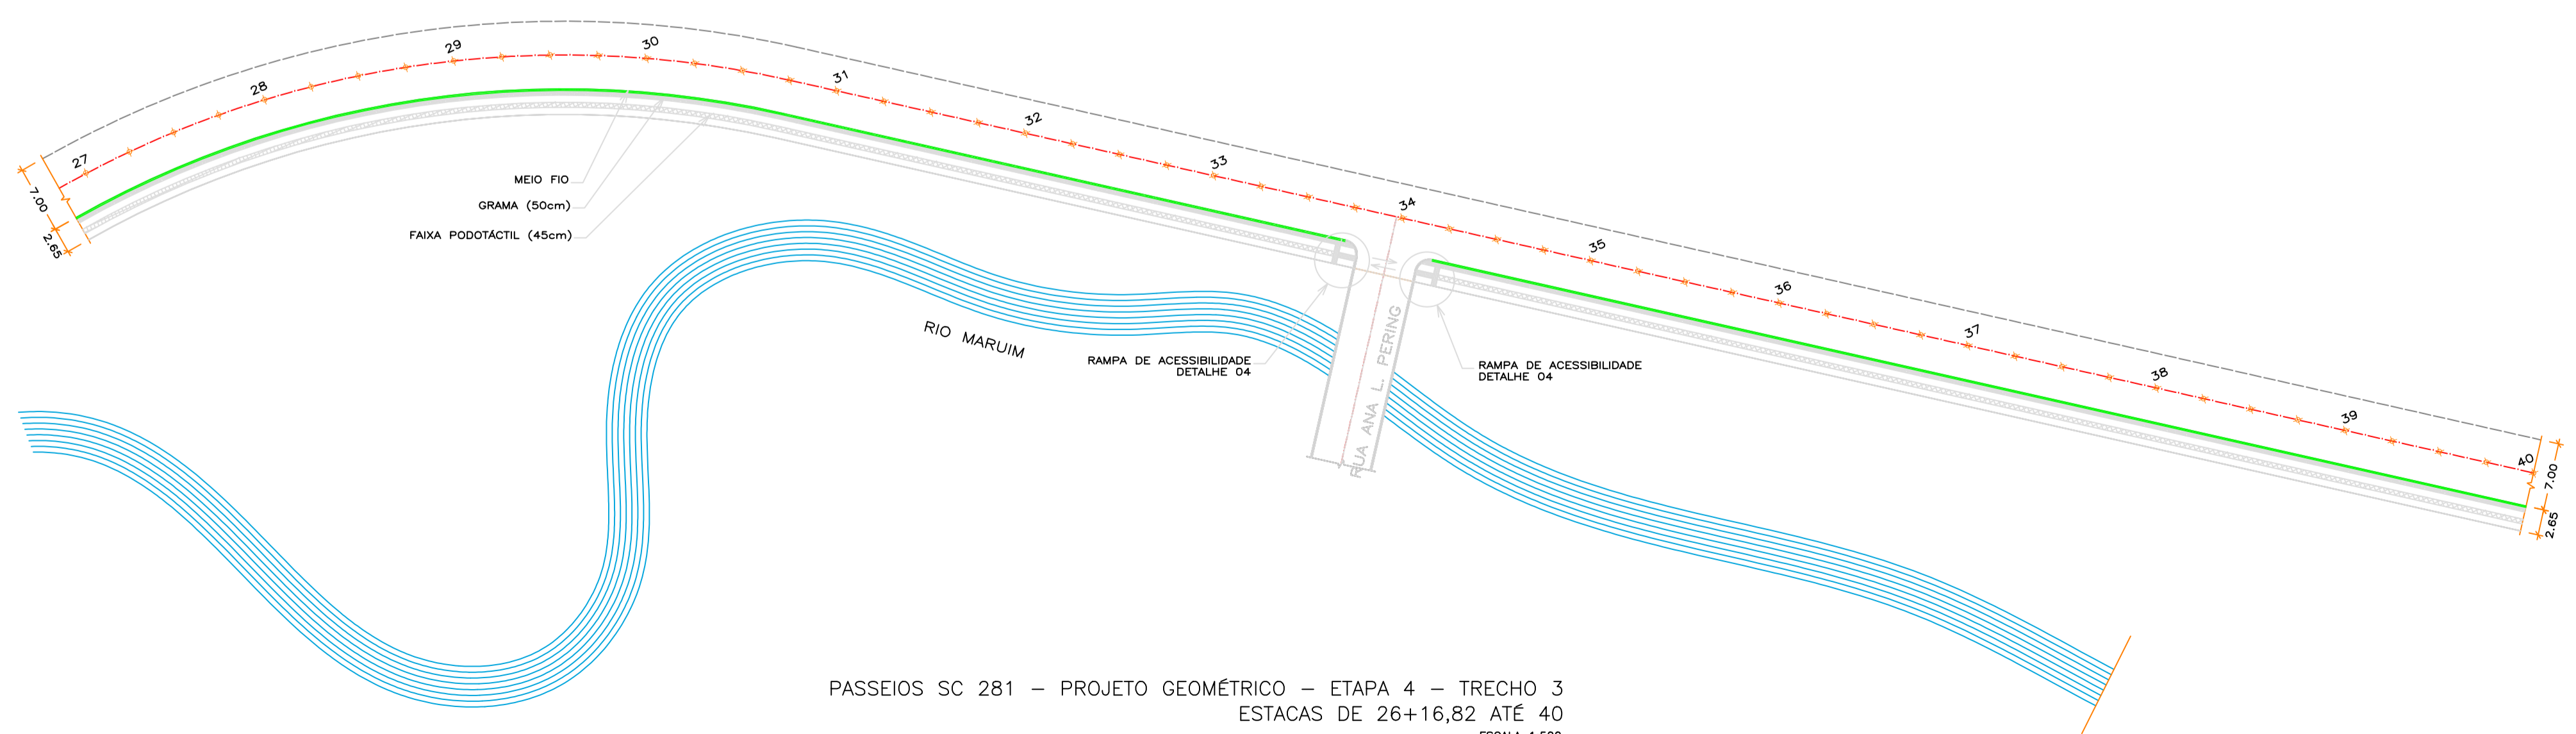

PASSEIOS SC 281 – PROJETO GEOMÉTRICO – ETAPA 4 – TRECHO 3
ESTACAS DE 26+16,82 ATÉ 40
ESCALA 1:500

LEGENDA

	PASSEIO NÃO EXECUTADO
	GRAMA NÃO EXECUTADA
	MEIO FIO NÃO EXECUTADO
	MEIO FIO EXECUTADO
	PODOTÁCTIL NÃO EXECUTADO
	PODOTÁCTIL EXECUTADO

NOTAS:
1) VERIFICAR IN LOCO AS ENTRADAS DE VEÍCULOS PARA REBAIXO DO MEIO-FIO, DEVENDO ATENDER AO DISPOSTO NO PLANO DIRETOR DO MUNICÍPIO;

<p>PREFEITURA DE SÃO PEDRO DE ALCÂNTARA</p>	<p>PROJETO: ACESSIBILIDADE</p> <p>OBRA/LOCAL: SC-281 CENTRO: BOA PAZADA - SÃO PEDRO DE ALCÂNTARA - SC</p> <p>REFERENCIAL: ASBUILT</p>	<p>FRANCA</p> <p>AC 01</p>
	<p>EQUIPE TÉCNICA:</p> <p>ENG. BRENNIO VILPERT CREA 1196.891-6</p> <p>PREFEITURA MUNICIPAL CNPJ 07.812.101/0001-09</p>	<p>ELABORADO: BRENNIO</p> <p>REVISADO: BRENNIO</p> <p>DATA: ABRIL, 2022</p> <p>ESCALAS: INDICADA</p>

Tabela de Penas plotagem em

Penas	Penas
001 07 0.10	
002 07 0.20	
003 07 0.30	
004 07 0.40	
005 07 0.50	
006 07 0.10	
007 07 0.10	
008 08 0.10	
009 09 0.10	
030 30 0.13	
252 252 0.10	
253 253 0.10	
254 254 0.10	