



### LEGENDA

	PASSEIO NÃO EXECUTADO
	GRAMA NÃO EXECUTADA
	MEIO FIO NÃO EXECUTADO
	MEIO FIO EXECUTADO
	PODOTÁCTIL NÃO EXECUTADO
	PODOTÁCTIL EXECUTADO

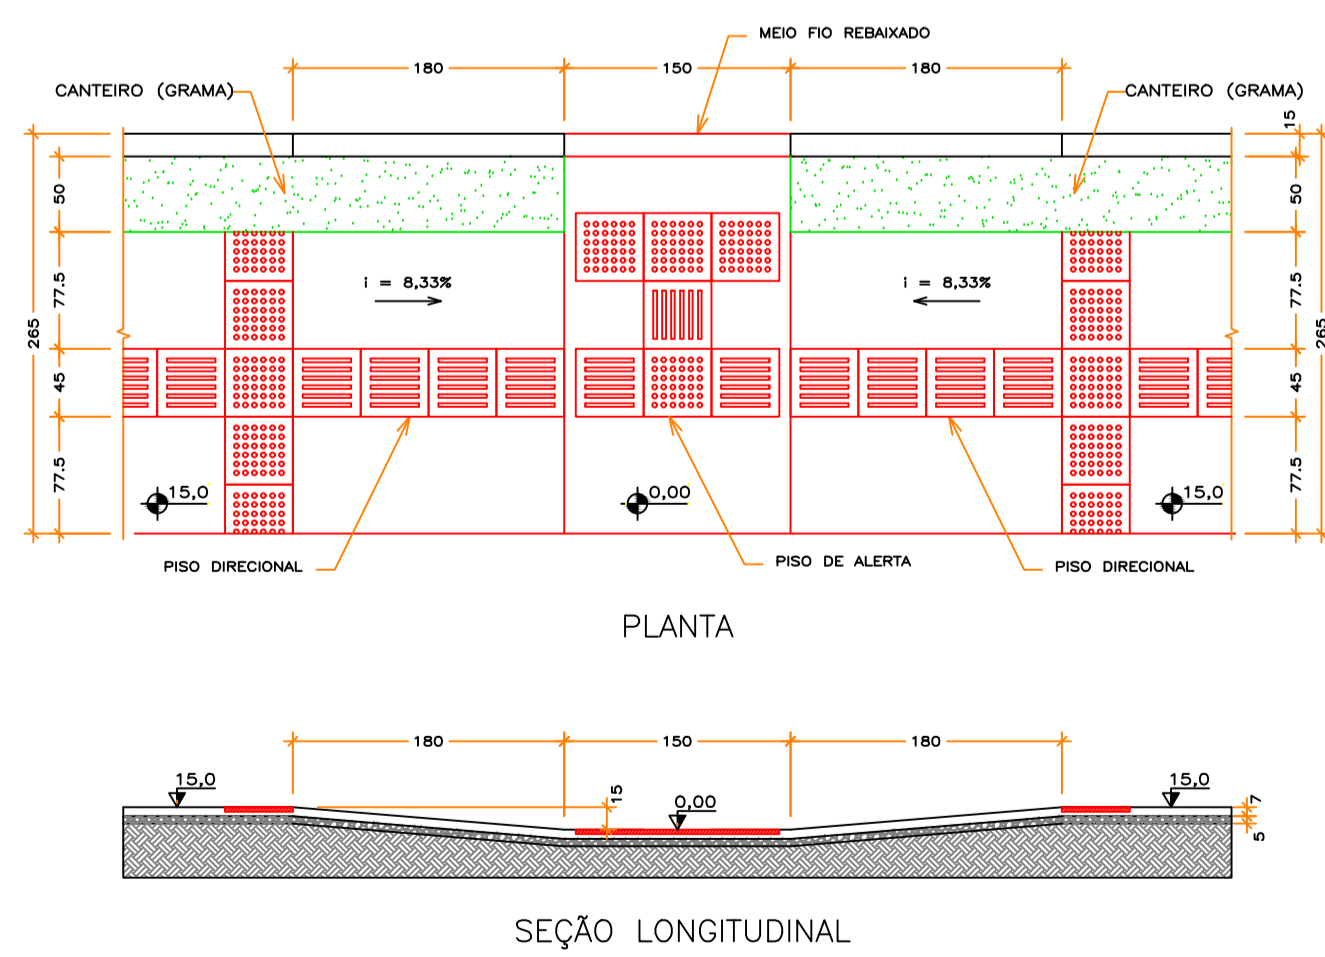

DETALHE 3 – RAMPAS DE ACESSIBILIDADE – TRECHOS RETOS  
TRECHOS RETOS  
ESCALA 1:50

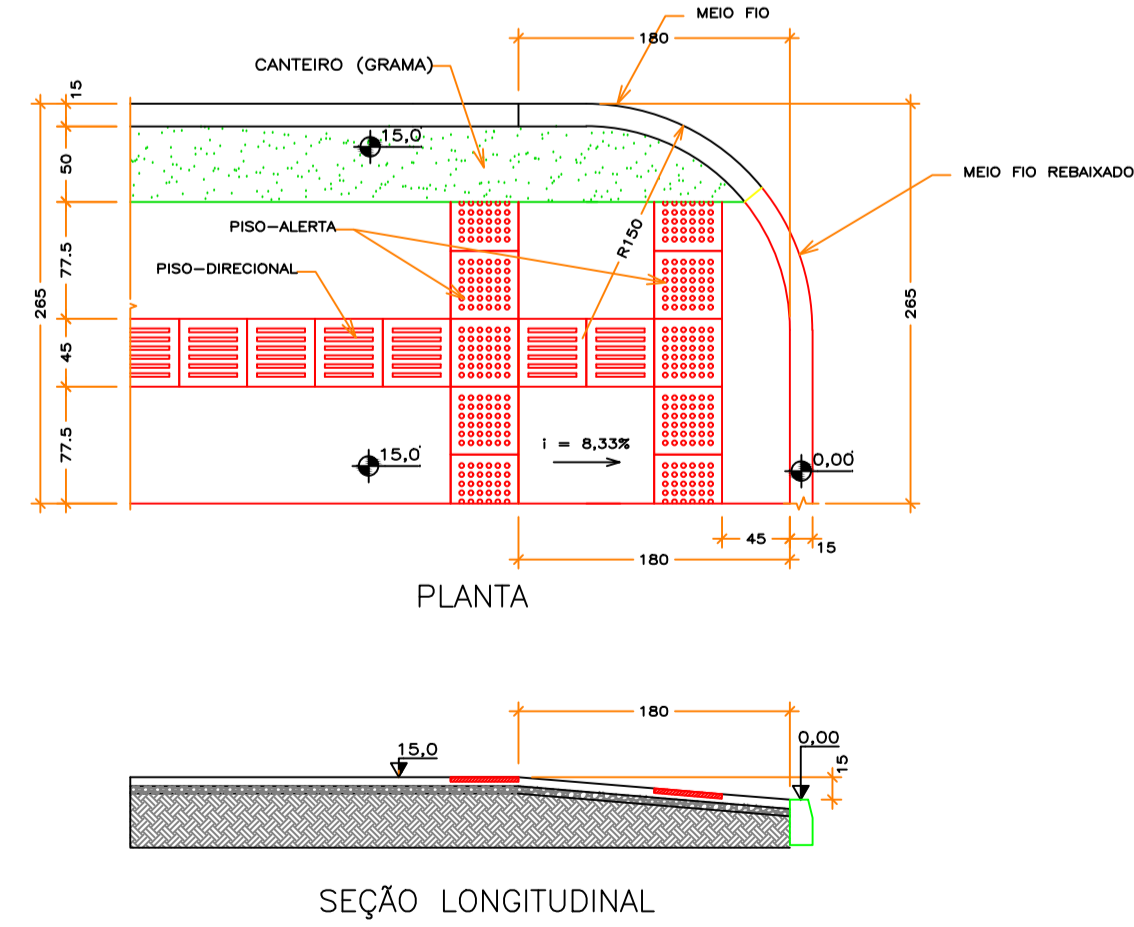

DETALHE 4 – RAMPAS DE ACESSIBILIDADE – JUNTO ÀS ESQUINAS  
JUNTO ÀS ESQUINAS  
ESCALA 1:50

**NOTAS:**

1) VERIFICAR IN LOCO AS ENTRADAS DE VEÍCULOS PARA REBAIXO DO MEIO-FIO, DEVENDO ATENDER AO DISPOSTO NO PLANO DIRETOR DO MUNICÍPIO.

<p>PREFEITURA DE SÃO PEDRO DE ALCÂNTARA</p> <p>Plano Legebril: Francisco Evandro P. Assis www.spedro.sc.br</p>	<p>PROJETO: <b>ACESSIBILIDADE</b></p> <p>ORÇAMENTO: SC-281</p> <p>REFERÊNCIA: CENTRO, BOA PARADA - SÃO PEDRO DE ALCÂNTARA - SC</p>	<p>PRONOME: <b>AC 02</b></p>
	<p>EQUIPE TÉCNICA:</p> <p><b>ENZO BRENO VILPERT</b> CREA/SC 166.851-6</p>	<p>PREFEITURA MUNICIPAL</p> <p>CNPJ 01.613.101.0001-09</p>
	<p>LEVANTAMENTO: BRENO</p> <p>DESENHO: BRENO</p> <p>DATA: ABRIL/2022</p> <p>ESCALA: INDICADA</p>	<p>Nº:</p>
	<p>PROJETO: <b>ACESSIBILIDADE</b></p> <p>ORÇAMENTO: SC-281</p> <p>REFERÊNCIA: CENTRO, BOA PARADA - SÃO PEDRO DE ALCÂNTARA - SC</p>	

Tabela de Penas  
plotagem em  
Fim

001	07	0.10
002	07	0.20
003	07	0.30
004	07	0.40
005	07	0.50
006	07	0.10
007	07	0.10
008	08	0.10
009	09	0.10
030	30	0.13
252	252	0.10
253	253	0.10
254	254	0.10